




Zař. 1 (Kanceláře západ)




Zař. 2 (Kanceláře východ)

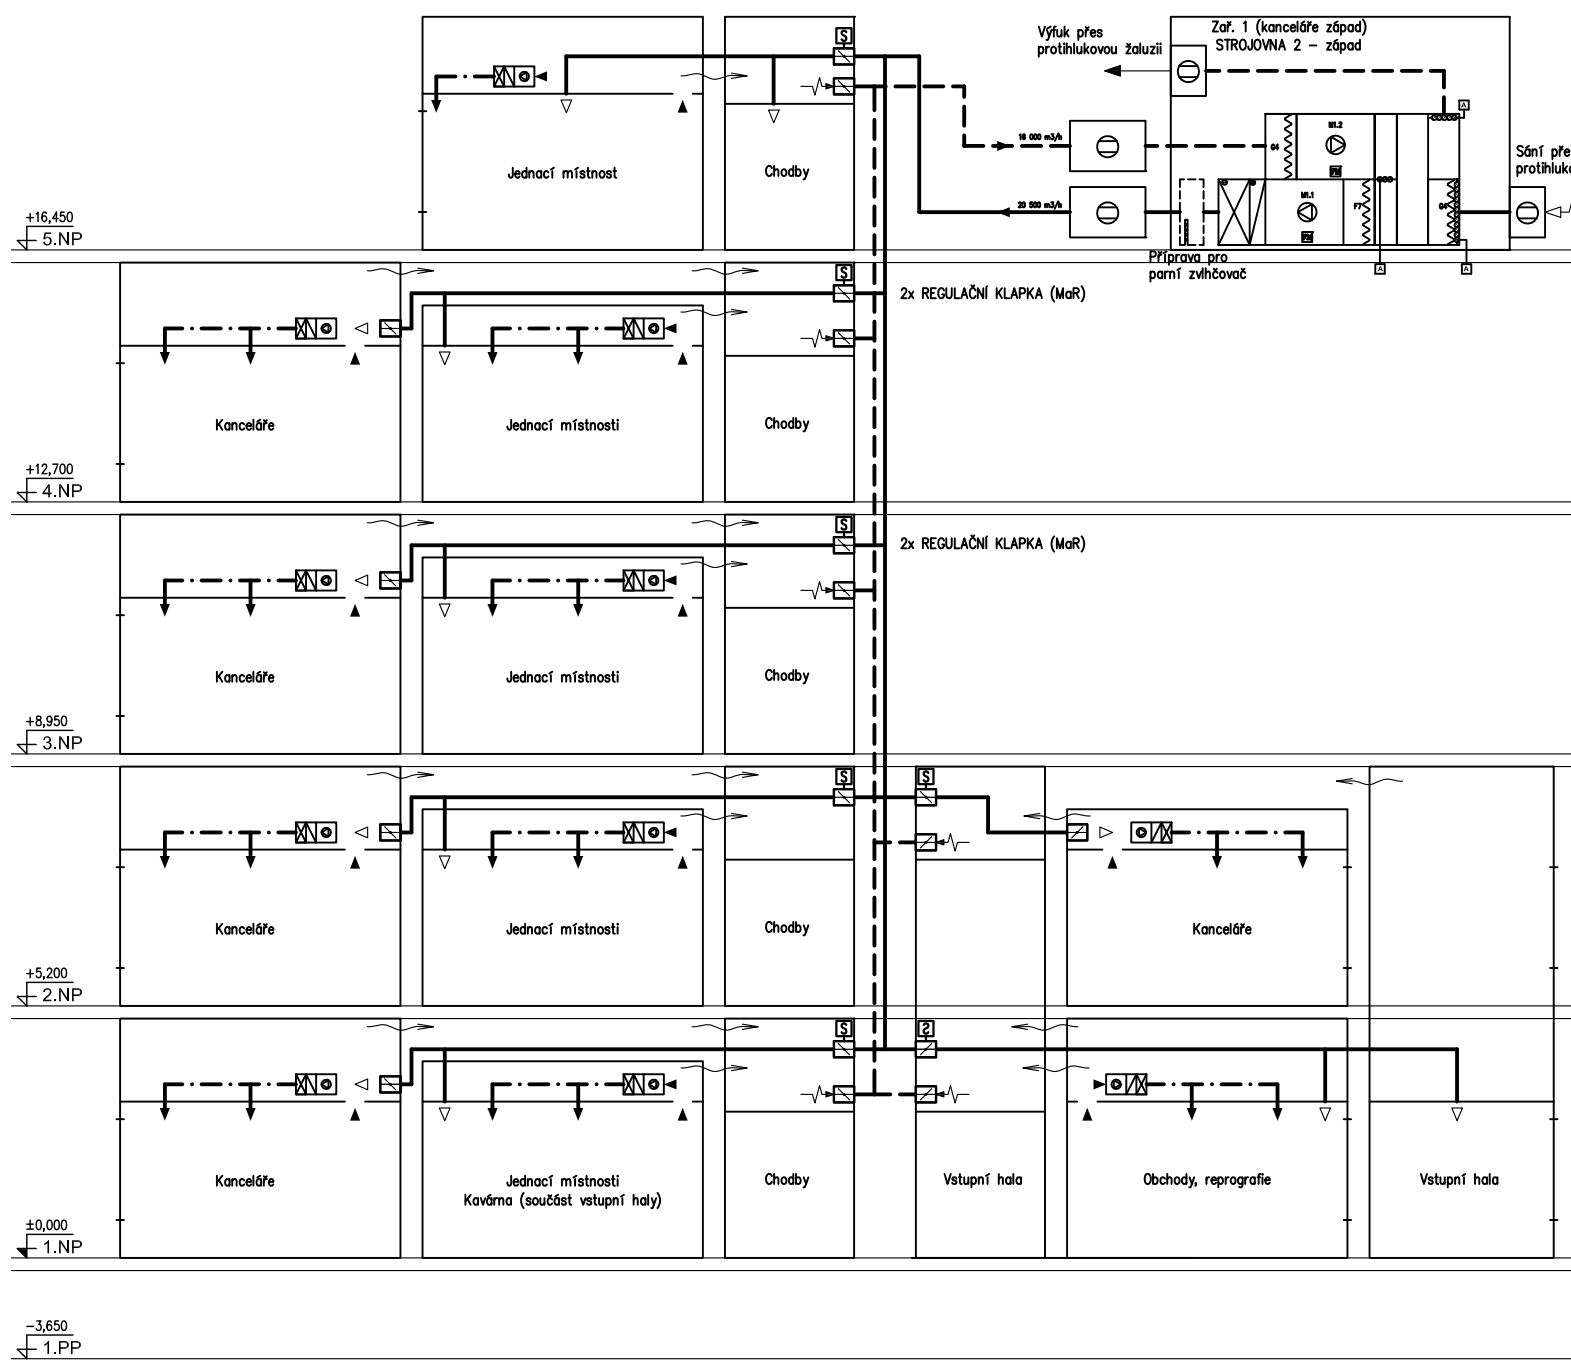

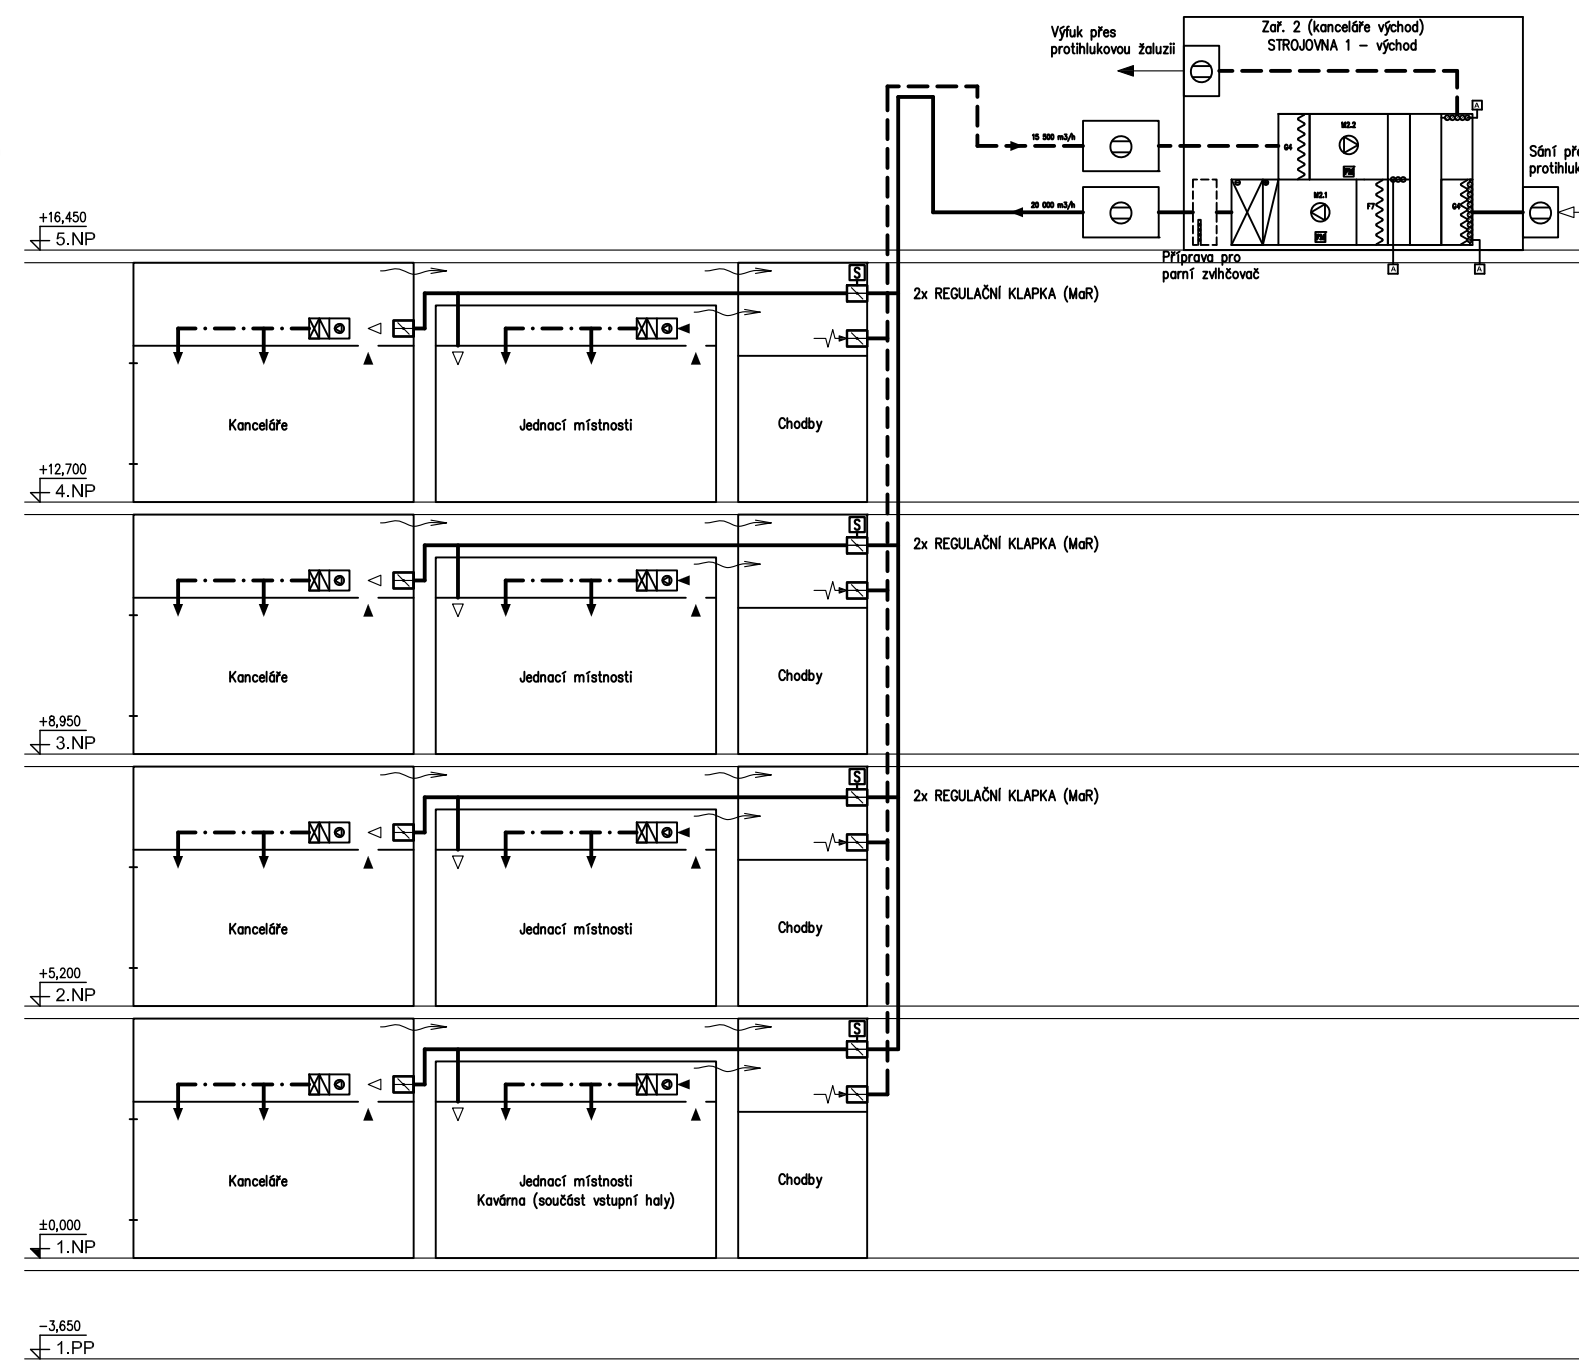

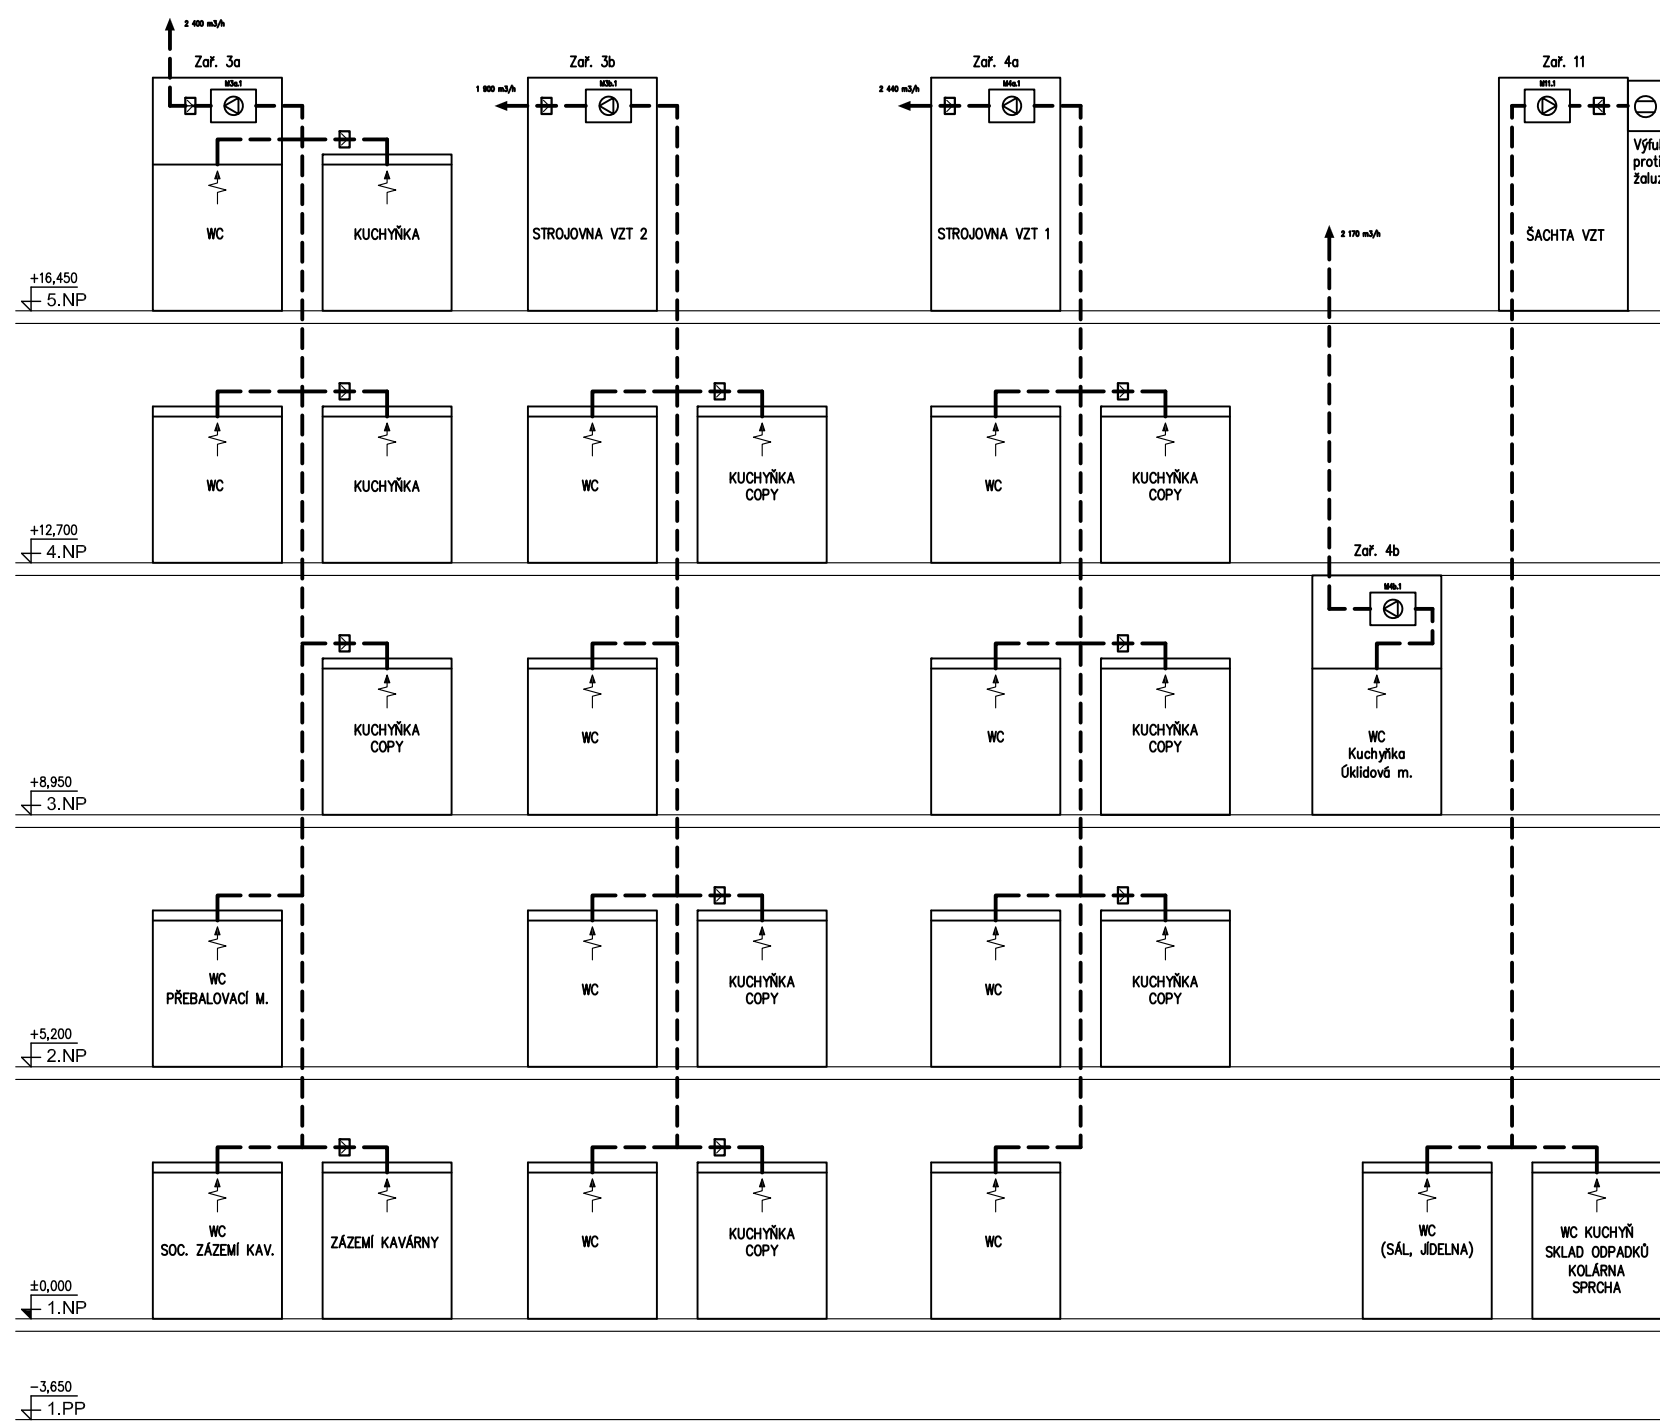



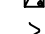

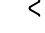
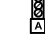


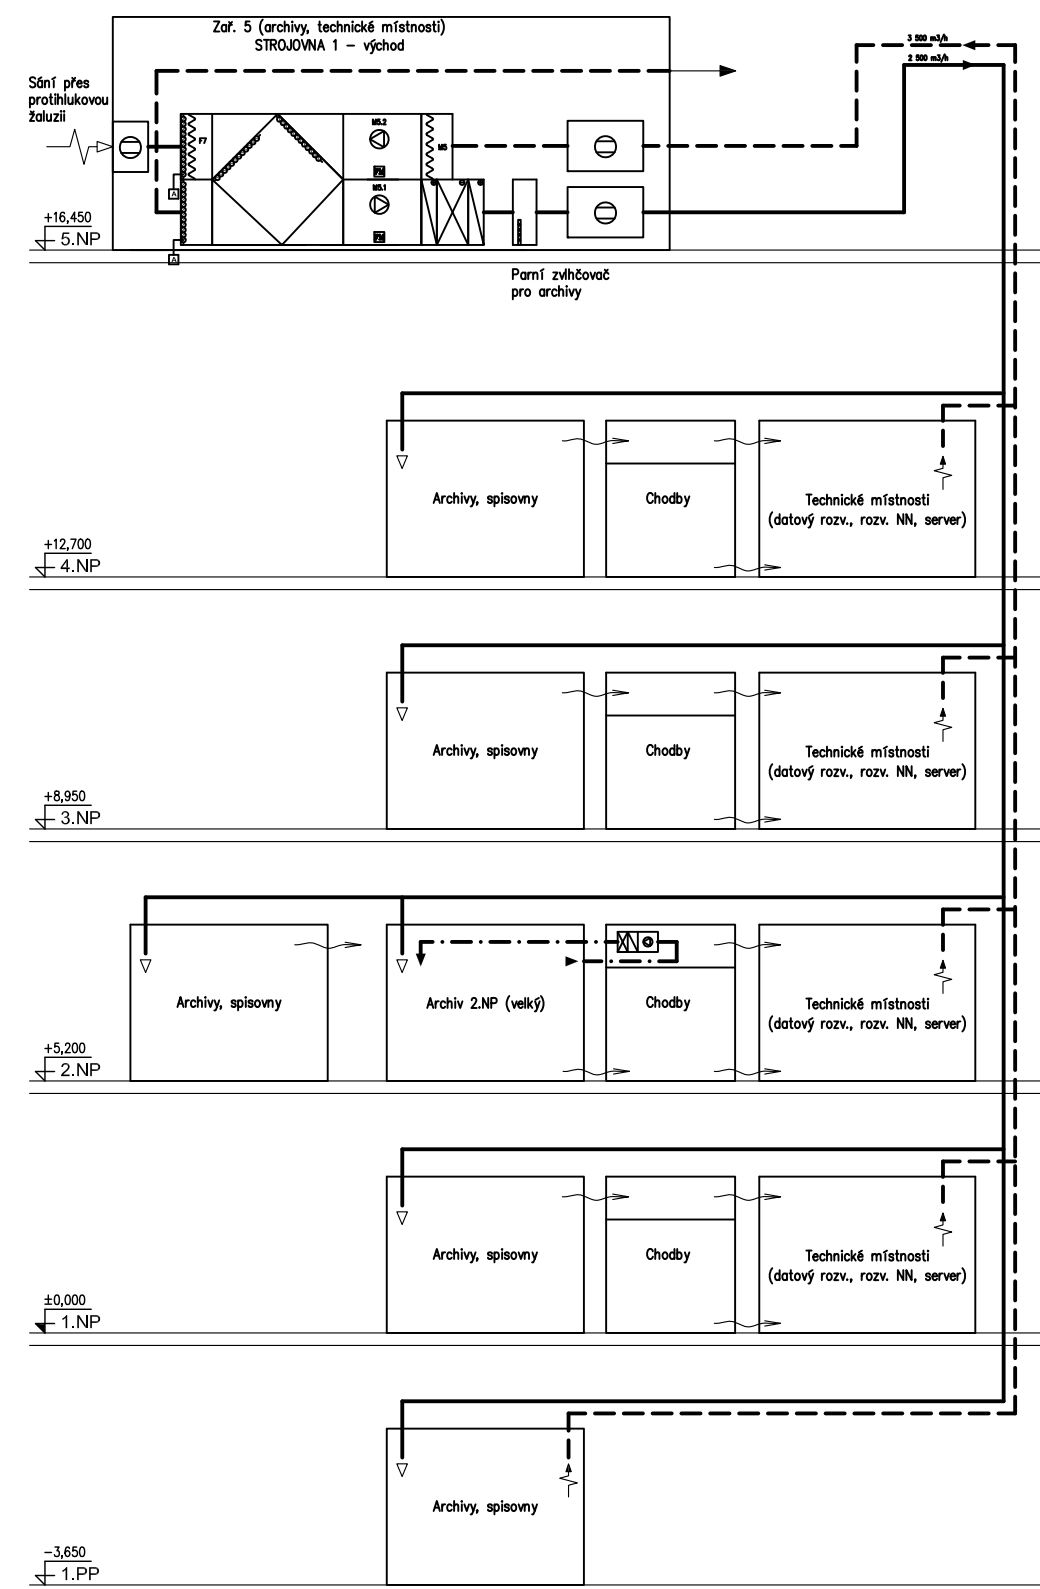
 






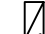

Zař. 3a,3b,4a,4b,11 (WC, sprchy, kuchyňky, copy, zázemí kavárny,...)



Zař. 5 (archivy, technické míst.)




LEGENDA:

- | | | | |
|---|-----------------------------|---|-----------------------------|
|  | VENTILÁTOR S FM |  | FANCOIL – 4 trubkový |
|  | OHŘÍVAČ |  | DESKOVÝ REKUPERÁTOR |
|  | CHLADIČ |  | ROTAČNÍ REKUPERÁTOR |
|  | FILTR |  | PARNÍ ZVLHČOVAČ |
|  | REGULAČNÍ KLAHPKA S POHONEM | | |
|  | REGULAČNÍ KLAHPKA S POHONEM |  | KULISOVÝ TLUMIČ HLUKU |
|  | REGULAČNÍ KLAHPKA RUČNÍ |  | VÝFUK VZDUCHU |
|  | ZPĚTNÁ KLAHPKA |  | ODVÁDĚNÝ VZDUCH |
|  | POTRUBÍ VZT – PŘÍVOD |  | PŘÍVÁDĚNÝ VZDUCH |
|  | POTRUBÍ VZT – VRAT |  | SÁNÍ VZDUCHU |
|  | POTRUBÍ VZT – CIRKULACE |  | PŘEPOUŠTĚNÍ VZDUCHU |
| | |  | DISTRIBUCE VZDUCHU (OBEČNĚ) |


LEGENDA ZNAČENÍ FILTRŮ:

dle ČSN EN 779	dle ČSN EN ISO 16890
G3	ISO COARSE >50%
G4	ISO COARSE >90%
M5	ISO ePM10 >50%
F7	ISO ePM2,5 70–80%


Zař. 7 (Jídelna, Sál)

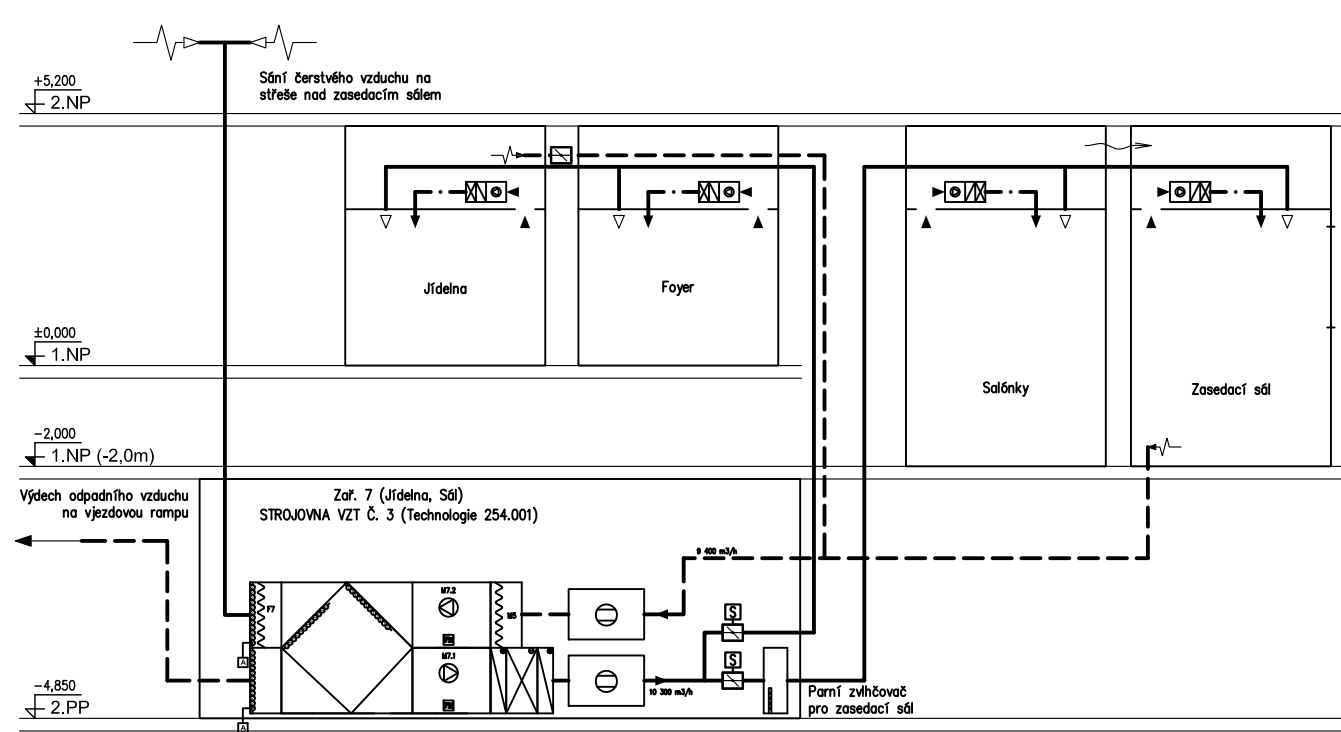


Zař. 8 (obřadní sál)

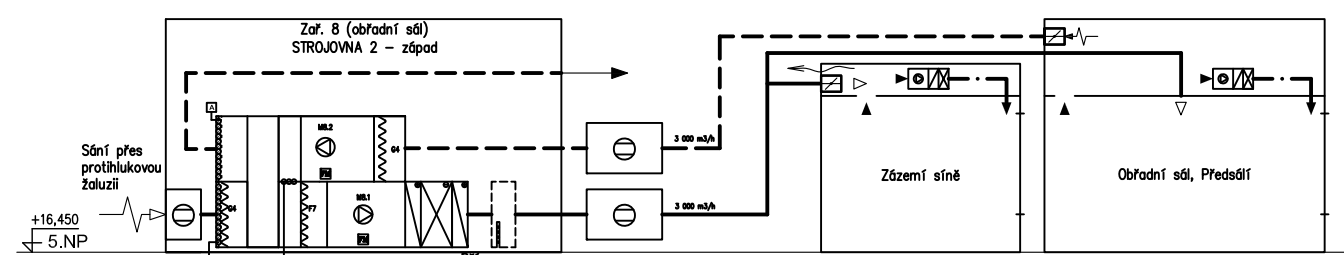


Zař. 9 (kuchyně)

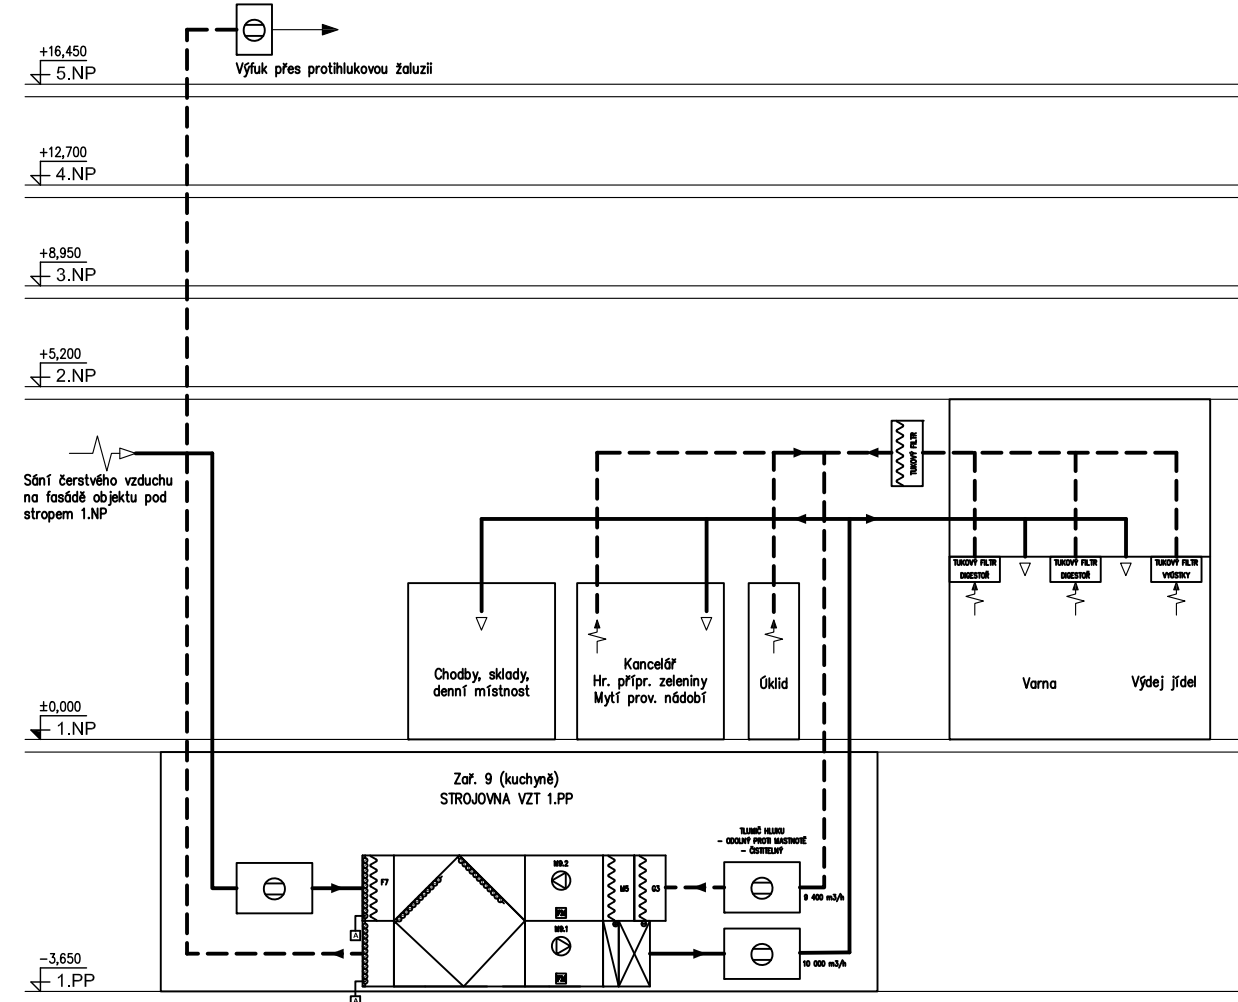

Zař. 20, 21 (Garáže)

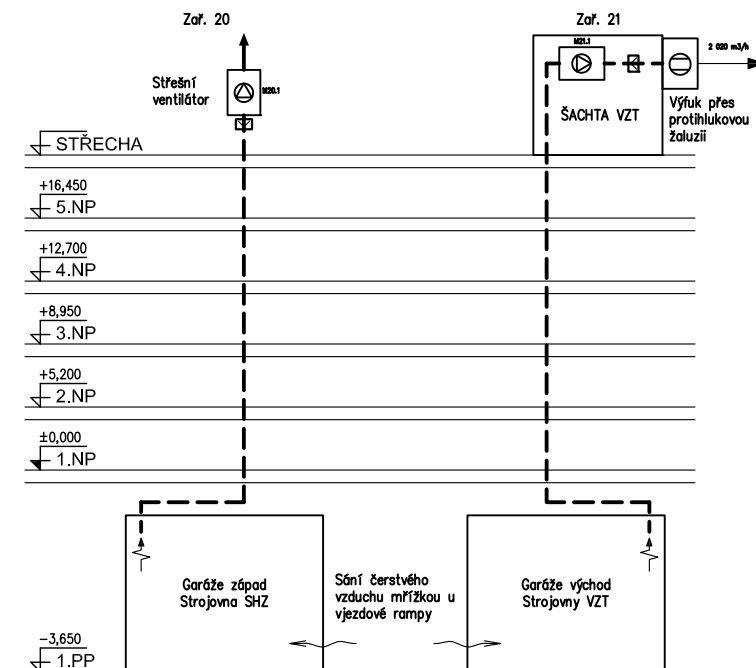

Zař. 22 (Kotelna)

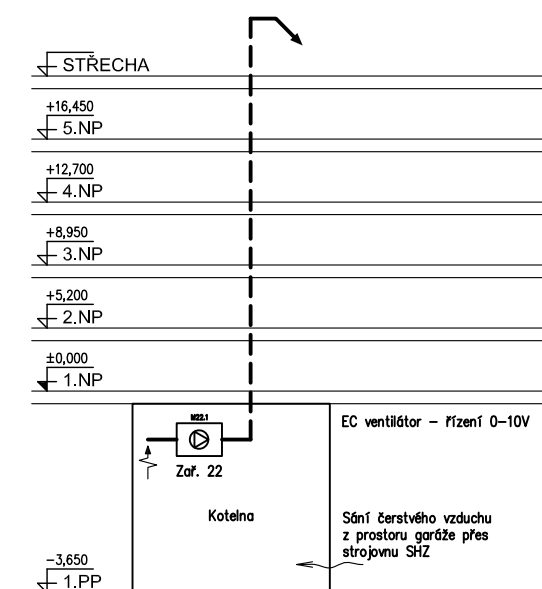

NOVA RADNICE A.D. 0.000 + 209.10 m.n.m.									
NAZEVA A ADRESA / Stavební název									
NOVA RADNICE PRAHY 12									
AUTOR, ARCHITEKT, GENERALNÍ PROJEKTANT / Author, Architect, General designer									
SCHŮZKA / Appointment					DATUM / Date				
ROZSTAVBA / Storage									
INVESTOR / Developer									
Městská část Praha 12 Pískavice 53025 143 00 Praha 4 - Modřany ČK: 00231151 ČK: CZ00231151									
SCHŮZKA / Appointment					DATUM / Date				
OBJEDNATEL / Client									
KLEMENT a.s. Hřbitov 18 400 02 Radešovice IČ: 25016955 DIČ: CZ25016695									
GEOSAN GROUP a.s. Nemocnice 430 280 02 Kladno III IČ: 28166652 DIČ: CZ28166652									
SCHŮZKA / Appointment					DATUM / Date				
STUPĚŇ / Stage									
DOKUMENTACE SKUTEČNÉHO PROVEDENÍ STAVBY									
ČÁST DOKUMENTACE + PROFESÍ / Part of documentation + trades									
H2 VÝKRESOVÁ DOKUMENTACE H2 VZDUCHOOTECHNIKA									
PROJEKTOVÁTEL / Designed by									
Projektant kancelář ČERNÝ A FERST V Hedečské Lhůtce 1445/8 180 00 Praha 8									
Ing. Petr Lochschmidt Ing. Radek Vanko, Ph.D. Ing. Martin Jarkota									
OBŠAH / Content									
SCHEMA VZDUCHOOTECHNIKY									
MEMFIO / Scale									
DATUM STAVBY / Date									
21.3.2021									
RW51									
D									
H2									
SCH									
01									
INDEX									
0									