


Zař. CHUC 1 (Schodiště A)

Zař. CHUC 2 (Schodiště B)

Zař. CHUC 3 (Š.evak.výtahu V4)

Zař. CHUC 4 (Schodiště C)

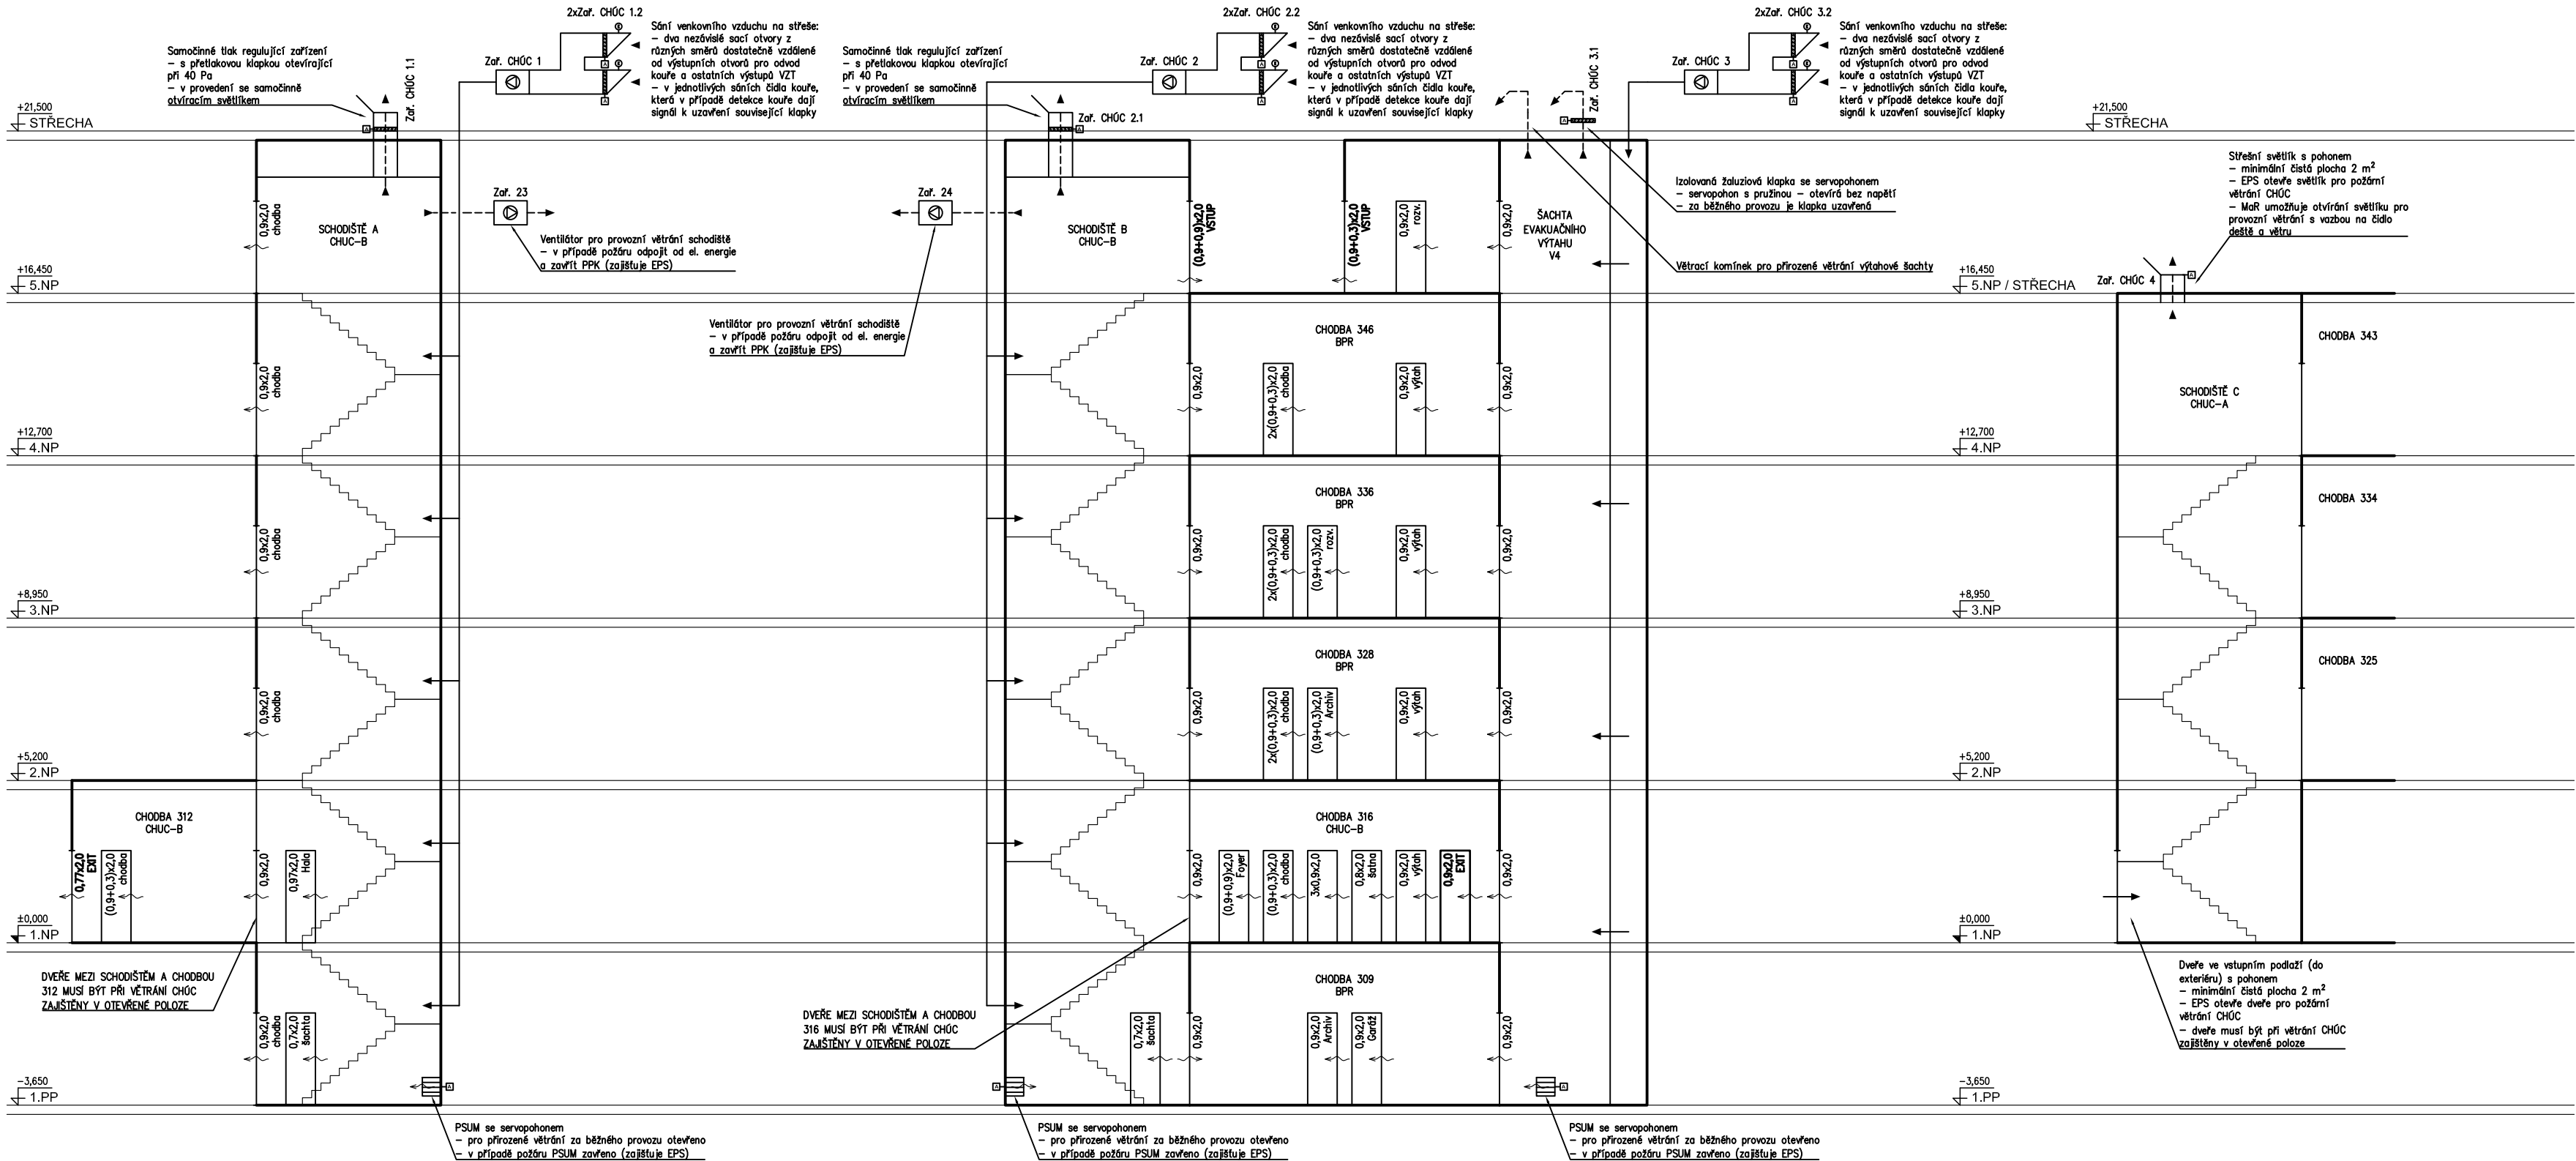

BpV	
NOVÁ RADNICE:± 0,000 = 209,10 m n.m.	
NÁZEV A ADRESA STAVBY / Project name	
NOVÁ RADNICE PRAHY 12	
AUTOR, ARCHITEKT, GENERÁLNÍ PROJEKTANT / Author, Architect, General designer	
LOXIA a.s. Pracoviště / Office: Perucká 26, 120 00, Praha 2 Tel./ Phone: +420 221 51 17 11 E-mail: firma@loxia.eu	
Všechna práva vyhrazena. / All rights reserved. Neautorizovaná reprodukce a distribuce tohoto materiálu, nebo jakékoli jeho části, bude stíhána v souladu s platnými zákony ČR a mezinárodními předpisy o ochraně autorských práv platných na území ČR.	
SCHVÁLIL / Approved:	DATUM / Date:
RAZÍTKA / Stamp:	
INVESTOR / Developer	
Městská část Praha 12 Překová 630/25 143 00 Praha 4 - Modřany IČ: 00231151 DIČ: CZ00231151	
SCHVÁLIL / Approved:	DATUM / Date:
OBJEDNATEL / Client	
Společnost radnice Praha 12 KLEMENT a.s. Hlířany 18 400 02 Řehlovice IČ: 2501895 DIČ: CZ2501895	
GEOSAN GROUP a.s. U Nemocnice 430 280 02 Kolín III IČ: 28169522 DIČ: CZ28169522	
SCHVÁLIL / Approved:	DATUM / Date:
STUPĚŇ / Stage	
DOKUMENTACE SKUTEČNÉHO PROVEDENÍ STAVBY	
ČÁST DOKUMENTACE - PROFESE / Part documentation - trades	
D. VÝKRESOVÁ DOKUMENTACE H2 VZDUCHOTECHNIKA	
VYPRACOVAL / Designed by	
Projektční kancelář ČERNÝ A FERST V Holešovičkách 1445/8 180 00 Praha 8	
VYPRACOVAL / Designed by	
Vypracoval / Elaborated by: Ing. Petr Lochschmidt	KONTROLOVAL / Checked: Ing. Radek Vanko, Ph.D.
DOZOROVAL / Supervised by: Ing. Martin Jaterka	
OBSAH / Content	
SCHÉMA VĚTRÁNÍ CHÚC	
MĚŘÍTKO / Scale:	
DATUM ZPRACOVÁNÍ / Date:	
21.3.2021	
RM51	
Číslo Part	D
Stavba Building object	—
Profese Discipline	H2
Stavba Building	—
Zobrazení View	SCH
Resoluce Resolution	02
INDEX:	0